
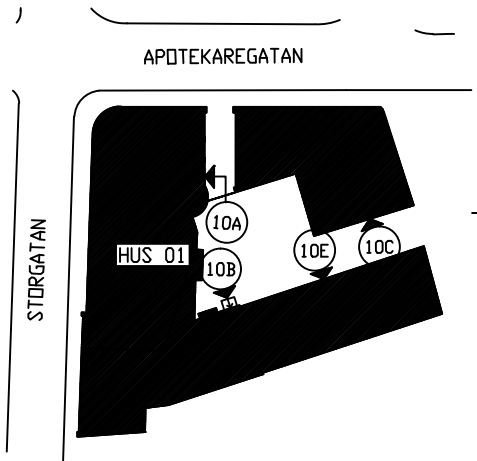


PLAN 06	
PLAN 05	
PLAN 04	
PLAN 03	
PLAN 02	
PLAN 01	

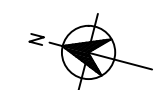

BET	ANT	ÄNDRINGEN AVSER	SIGN	DATUM
Relationshandling				
Eolus 2 Linköping				
 CENTRUM FÖRVALTNING AB				
UPPDRAG NR	RITAD AV A.A	HANDLÄGGARE		
DATUM 2016-04-13	ANSVARIG Eddie Åhman			
Plan 1 Storgatan 54 Lokal: 02-1004, 74 m² +21 m²				
SKALA 1:100	NUMMER A3	BET		